LISKON RANTAKAAVAN MUUTOS KORJAUS

Muutetaan maatalous- ja venevalkama-aluetta

Muodostuu maatalous-, venevalkama- ja pysäköimisaluetta ~~ja niihin liittyvää tiealuetta~~

KUNTA: Kangasala

KYLÄ : Palo

TILA : Lisko 1:233 sekä tiloille 1:56 - 1:59

yhteiseksi erotettu venevalkama

MERKINTÖJEN SELITYKSET JA RANTAKAAVAMÄÄRÄYKSET:

3 m sen rantakaava-alueen ulkopuolella oleva viiva, jota vahvistaminen koskee.

Korttelin, korttelinosan tai alueen raja.

Lv ~~Venevalkama-alue~~ **Yhteiskäyttöön varattu venevalkama-alue**

LP ~~Pysäköimisalue~~ **Yhteiskäyttöön varattu pysäköimisalue**

Lv/RH1 1:216 Yhteiskäyttöön varattu venevalkama-alue. Kauttaviivan oikealla puolella olevat numerot tarkoittavat niitä kortteleita ja tiloja, joille alue on tarkoitettu

LP/RH1 1:216 Yhteiskäyttöön varattu pysäköimisalue. Kauttaviivan oikealla puolella olevat numerot tarkoittavat niitä kortteleita ja tiloja, joille alue on tarkoitettu

~~Tiealue~~ **Ohjeellinen tiealue**

M Maa- ja metsätalousalue

Istutettava puurivi.

~~Tieliittymän teko sallittu.~~
Likimääräinen ajoneuvoliittymän sijainti

Lempäälässä 05 päivänä syyskuuta 1979

Pirkko Saarinen

maanmittausteknikko Pirkko Saarinen

Tällä rantakaavan muutoksella muutetaan Hämeen lääninhallituksen päätöksellään 73/XII 77301 73 R Kan 2.2. 1973 vahvistamaa rantakaavaa

Tämän rantakaavan muutoksen on Kangasalan kunnanvaltuusto hyväksynyt kesäkuun 26 päivänä 1980 § 111

Kunnansihteeri TEPPO S. KAIVOLA
Teppo S. Kaivola

TÄMÄ KARTTA LIITTYY HÄMEEN LÄÄNINHALLITUKSEN TÄNÄÄN ANTAMAAN PÄÄTÖKSEEN Nº 467/A 31
TODISTAA HÄMEENLINNASSA LÄÄNINHALLITUKSESSA
HELMIKUUN 26 PÄIVÄNÄ 1981
VT TARKASTAJA RL KALLIOKOSKI

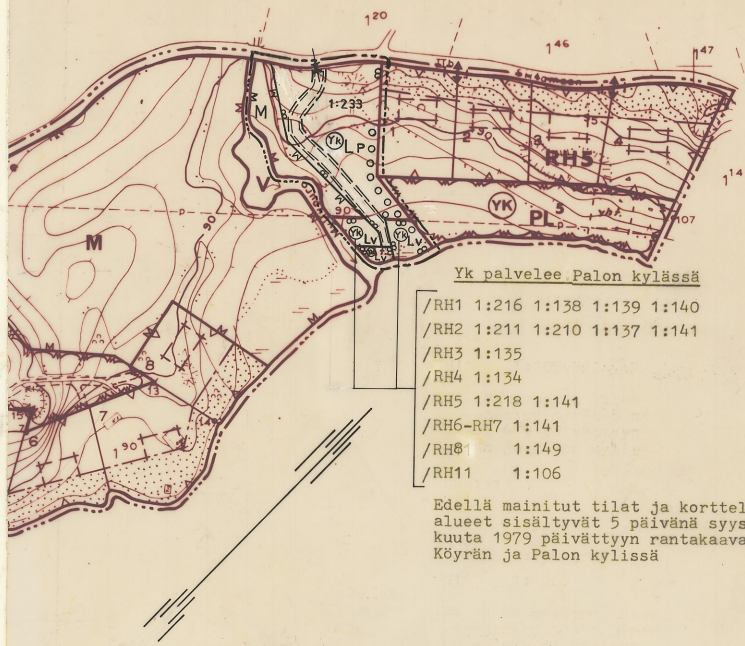

Yk palvelee Palon kylässä

/RH1 1:216 1:138 1:139 1:140
/RH2 1:211 1:210 1:137 1:141
/RH3 1:135
/RH4 1:134
/RH5 1:218 1:141
/RH6-RH7 1:141
/RH8 1:149
/RH11 1:106

Edellä mainitut tilat ja korttelialueet sisältyvät 5 päivänä syyskuuta 1979 päivättyyn rantakaavaan Köyrän ja Palon kylissä

Hämeen lääninhallitus on palauttanut tämän rantakaavan muutoksen korjattavaksi välipäätöksellä, joka on annettu 31.10.1980 N:o 786/ 10176/301 80 A 3 Kan.

Tätä rantakaavan muutosta on korjattu, koska Hämeen tie- ja vesirakennuspiiri lausunnossaan 2.9.1980 ei ole hyväksynyt tieliittymäkohtaa vaan on edellyttänyt sen siirtämistä 20 m Siitamaan päin.

Korjattu Lempäälässä 14 päivänä marraskuuta 1980

maanmittausteknikko Pirkko Saarinen
Pirkko Saarinen

KANGASALAN KUNNANVALTUUSTO ON HYVÄKSYNYT TÄMÄN RANTAKAAVAN MUUTOKSEN PÄÄTÖKSELLÄÄN 18.12.1980, 224 §
KUNNANSIHTEERI
TEPPO S KAIVOLA

Mittakaava 1:2000